Össebygarn 110^I
0115-P93/0831:I (3bl) VALLENTUNA

Blad 1 (3) Dnr 23/60, 22/61

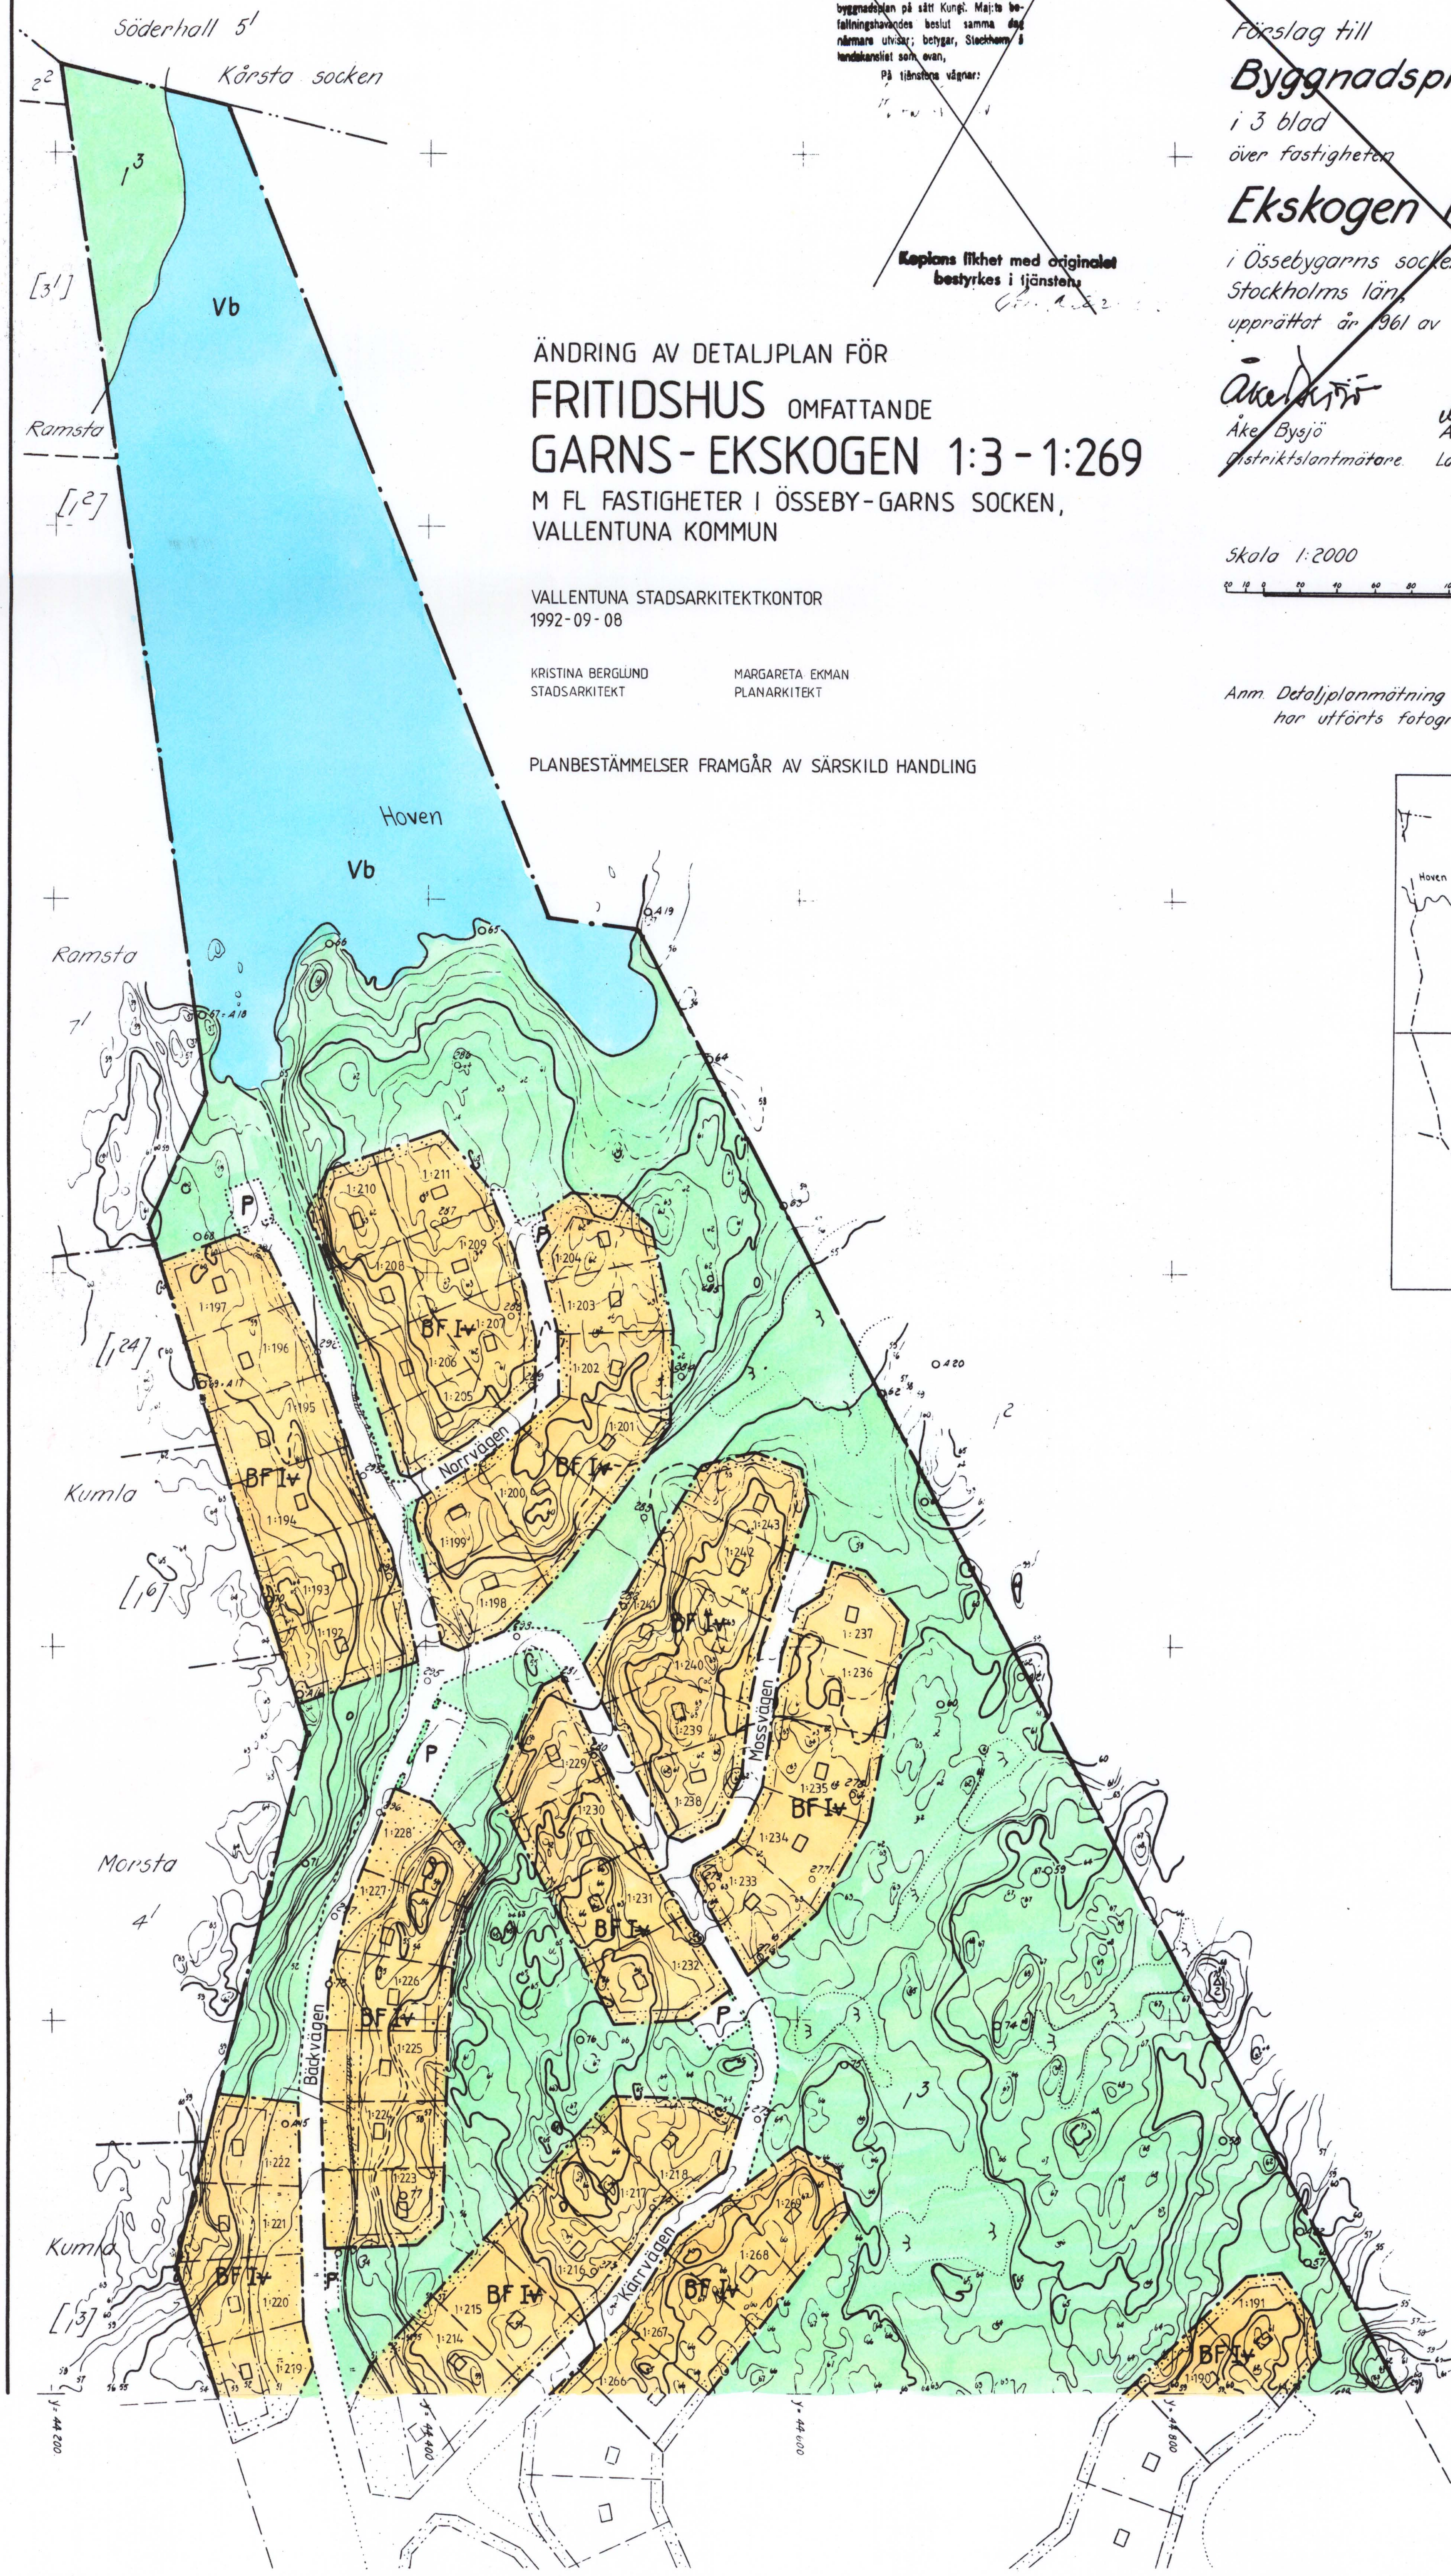

År 19.63 den 20 februari fastställdes denna ändring av stadsplan byggnadsplan på sätt Kungl. Maj:ts befallningshavandes beslut samma dag närmare utvisar; betygar, Stockholm å landskansliet som ovan,
På tjänstens vägnar:

Kopians likhet med originalet bestyrkes i tjänsten

~~Förslag till~~
~~Byggnadsplan~~
~~i 3 blad~~
~~över fastigheten~~
~~Ekskogen 1³ m.fl.~~
~~i Össebygarns socken, Össeby kommun, Stockholms län, upprättat år 1961 av~~
~~Åke Bysjö, Distriktslantmätare — Arne Gunnefur, Lantmätare~~

ÄNDRING AV DETALJPLAN FÖR
FRITIDSHUS OMFATTANDE GARNS-EKSKOGEN 1:3 - 1:269
M FL FASTIGHETER I ÖSSEBY-GARNS SOCKEN, VALLENTUNA KOMMUN

VALLENTUNA STADSARKITEKTKONTOR
1992-09-08

KRISTINA BERGLUND, STADSARKITEKT
MARGARETA EKMAN, PLANARKITEKT

PLANBESTÄMMELSER FRAMGÅR AV SÄRSKILD HANDLING

Skala 1:2000

Anm. Detaljplanmätning och ythöjdmätning har utförts fotogrammetriskt.

Bladindelning

Beteckningar

Grundkartan
- fastighetsgräns
- sockengräns
- väg
- dike
- åker
- annan ägogräns än för åker
- kraftledning
- strandlinje
- boningshus, uthus
- stödmur
- gränspunkt
- polygonpunkt
- triangelpunkt
- nivåkurvor
- " , osäkra

Byggnadsplanen
- byggnadsplanegräns
- väg- byggnadsmarks- och annan områdesgräns
- särskild områdesgräns, förbud mot utfart
- bestämmelsegräns
- gränslinjer ej avsedda att fastställas
- allmän plats, park
- " " , vägmark
- BF område för bostadsändamål fristående hus
- mark som icke får bebyggas
- mark där båthus o.dyl. undantagsvis får uppföras.
- Vb vattenområde som får överbyggas
- I II antal våningar
- I+ " " , ~~jämte vindsinredning~~ VIND FÅR EJ INREDAS
- P parkeringsplats

~~Att detta förslag till byggnadsplan har av Össeby kommunalfullmäktige antagits enligt beslut den 24 maj 1962, [illegible] intygar. Brottby den 10 juni 1962. C.G. Carlberg, Kommunalkamrer~~

ANTAGEN AV KF 93 03 08, LAGA KRAFT 93 10 04

KARTAN KOMPLETTERAD MED AKTUELLA FASTIGHETSBETECKNINGAR MED EKONOMISKA KARTAN SOM UNDERLAG 1992-04-01

Kopians överensstämmelse med originalet betygas:

D 93 10 04

~~B 63 02 20~~